


案内図


S 1/20000

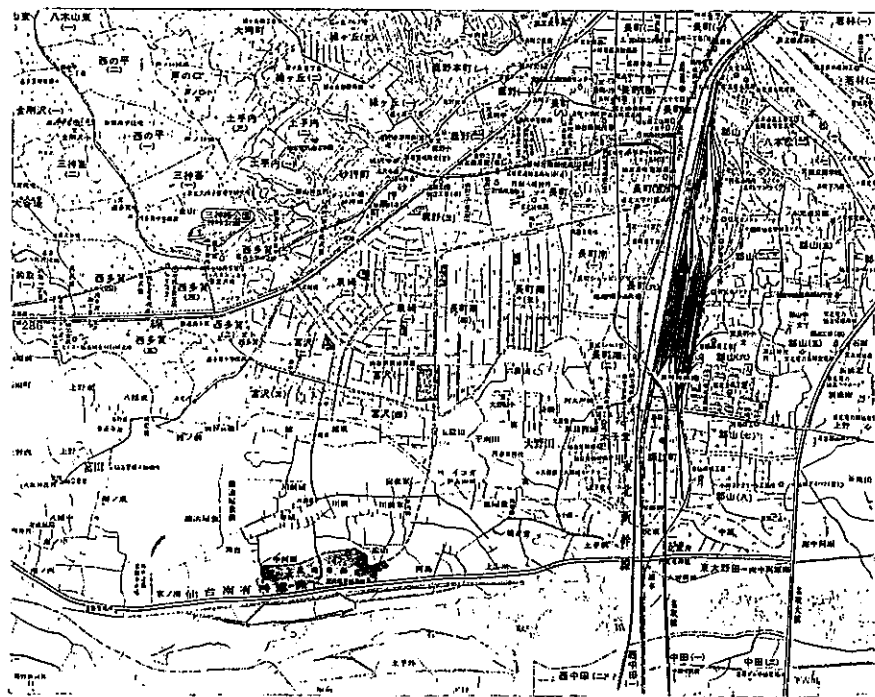

面積表

5456.9

建物名称	構造	建築面積 M ²	延面積 M ²	建物名称	構造	建築面積 M ²	延面積 M ²
① 総合事務所	RC 地上4F	1729.972	5115.30822F	14 油庫 C	CB 1F	24.0	24.0
2 工場	C 2F	9813.576	1F 9712.6922F 778.522	15 資材入れ	S 1F	17.456	17.456
3 検車庫	S 2F	6417.339	1F 6324.6962F 309.537	16 検車庫 (新設)	S 1F	94.016	94.016
4 トローリー庫	S 1F	1549.076	1504.663	17 ポンプ室	S 1F	122.020	122.020
5 車輪転削庫	S 1F	427.464	401.454	18 試験転削ビット	RC		
6 資材倉庫	S 1F	355.860	355.860	19-1 共同溝 A,B,C,D	RC		
7 動力室	S 1F	213.210	219.210	19-2 共同溝	RC		
8 きね室	S 1F	65.42	65.42	20 外橋			
9 車庫	S 1F	226.556	226.556	21 倉庫			
10 自転車置場	S 1F	7.093	7.093	22 排水処理施設	S	211.593	211.593
11 廃品捨場	S 1F	189.06	189.06	23 洗車台	RC		
12 油庫 A	CB 1F	48.0	48.0				
13 油庫 B	CB 1F	40.0	40.0	合計		21,557.741	26,108.759

敷地面積

高鉄道南北線富沢車庫管理棟新築工事

案内図・配置図・面積表

竣工図 1000
